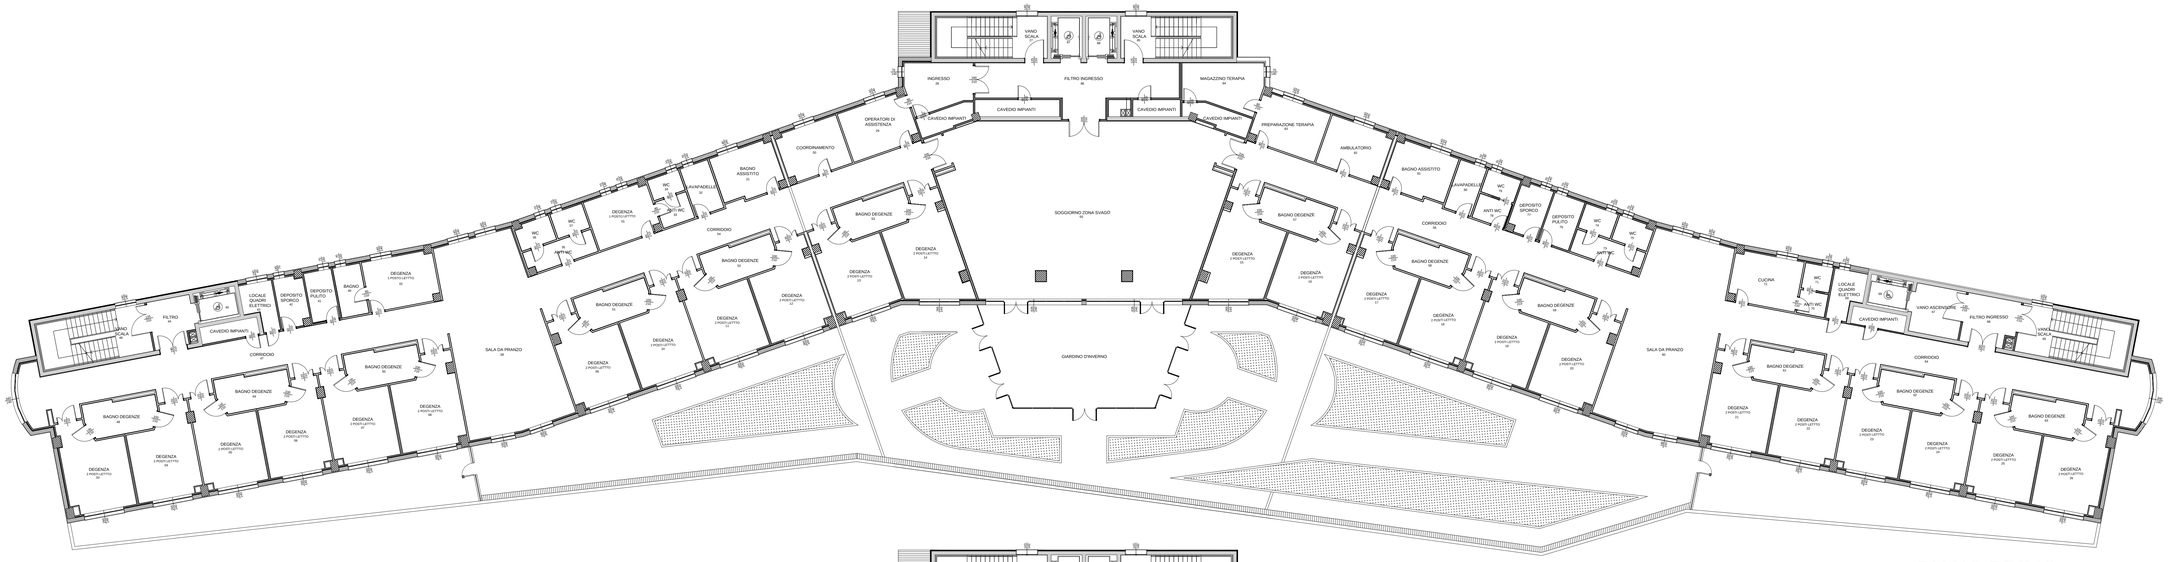

PIANO PRIMO

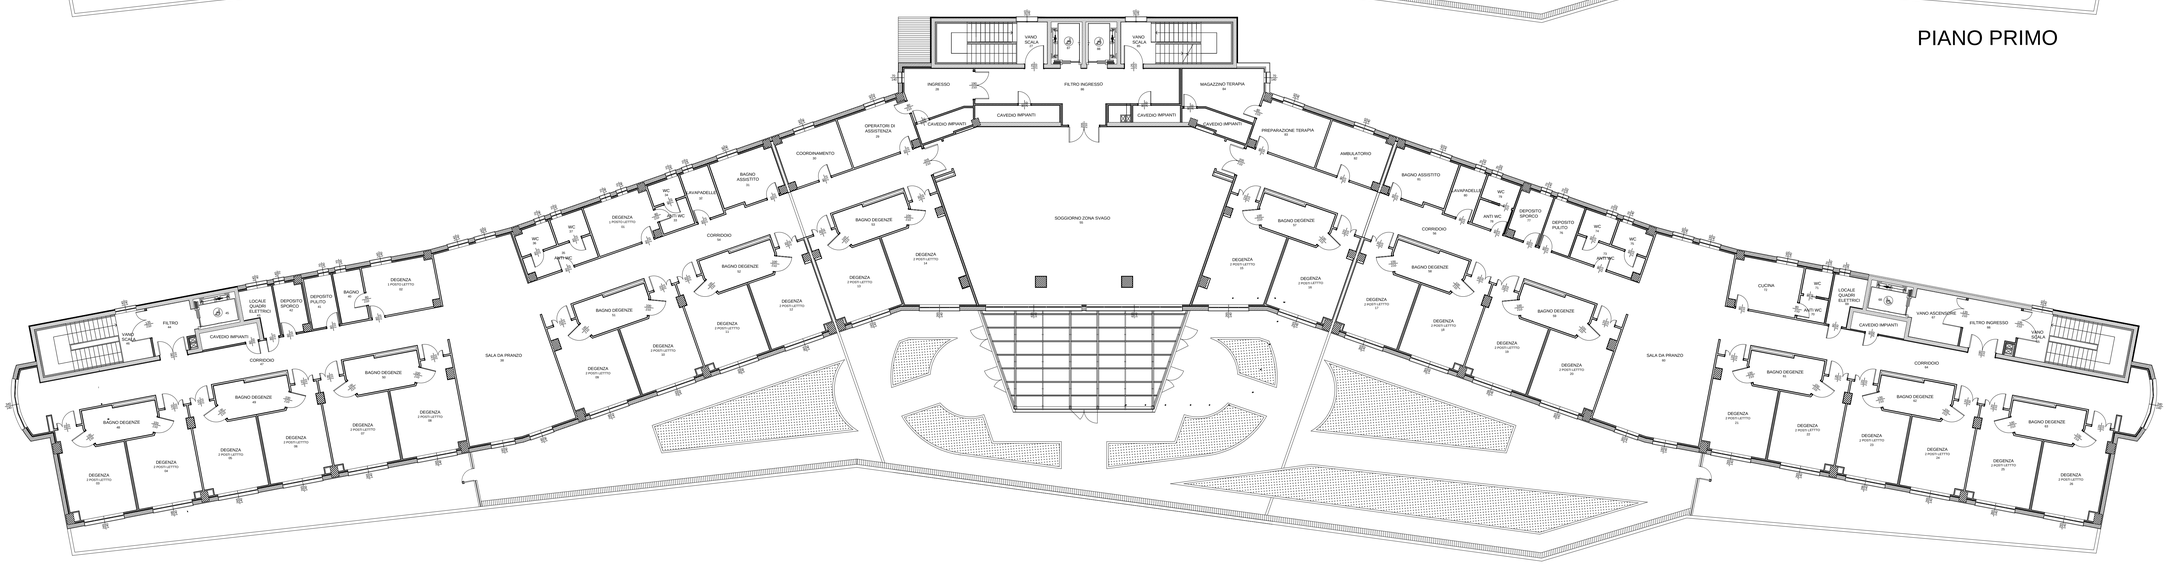

PIANO SECONDO

AS BUILT
ARCHITETTONICI
PIANO PRIMO
PIANO SECONDO

	FASE	SETTORE	N° TAVOLA	REVISIONE
	as built	**A**	**03**	

DATA PRIMA EMISSIONE	SCALA
2 maggio 2012	1:100

REV	DATA	OGGETTO	DWR	CTR	APR